


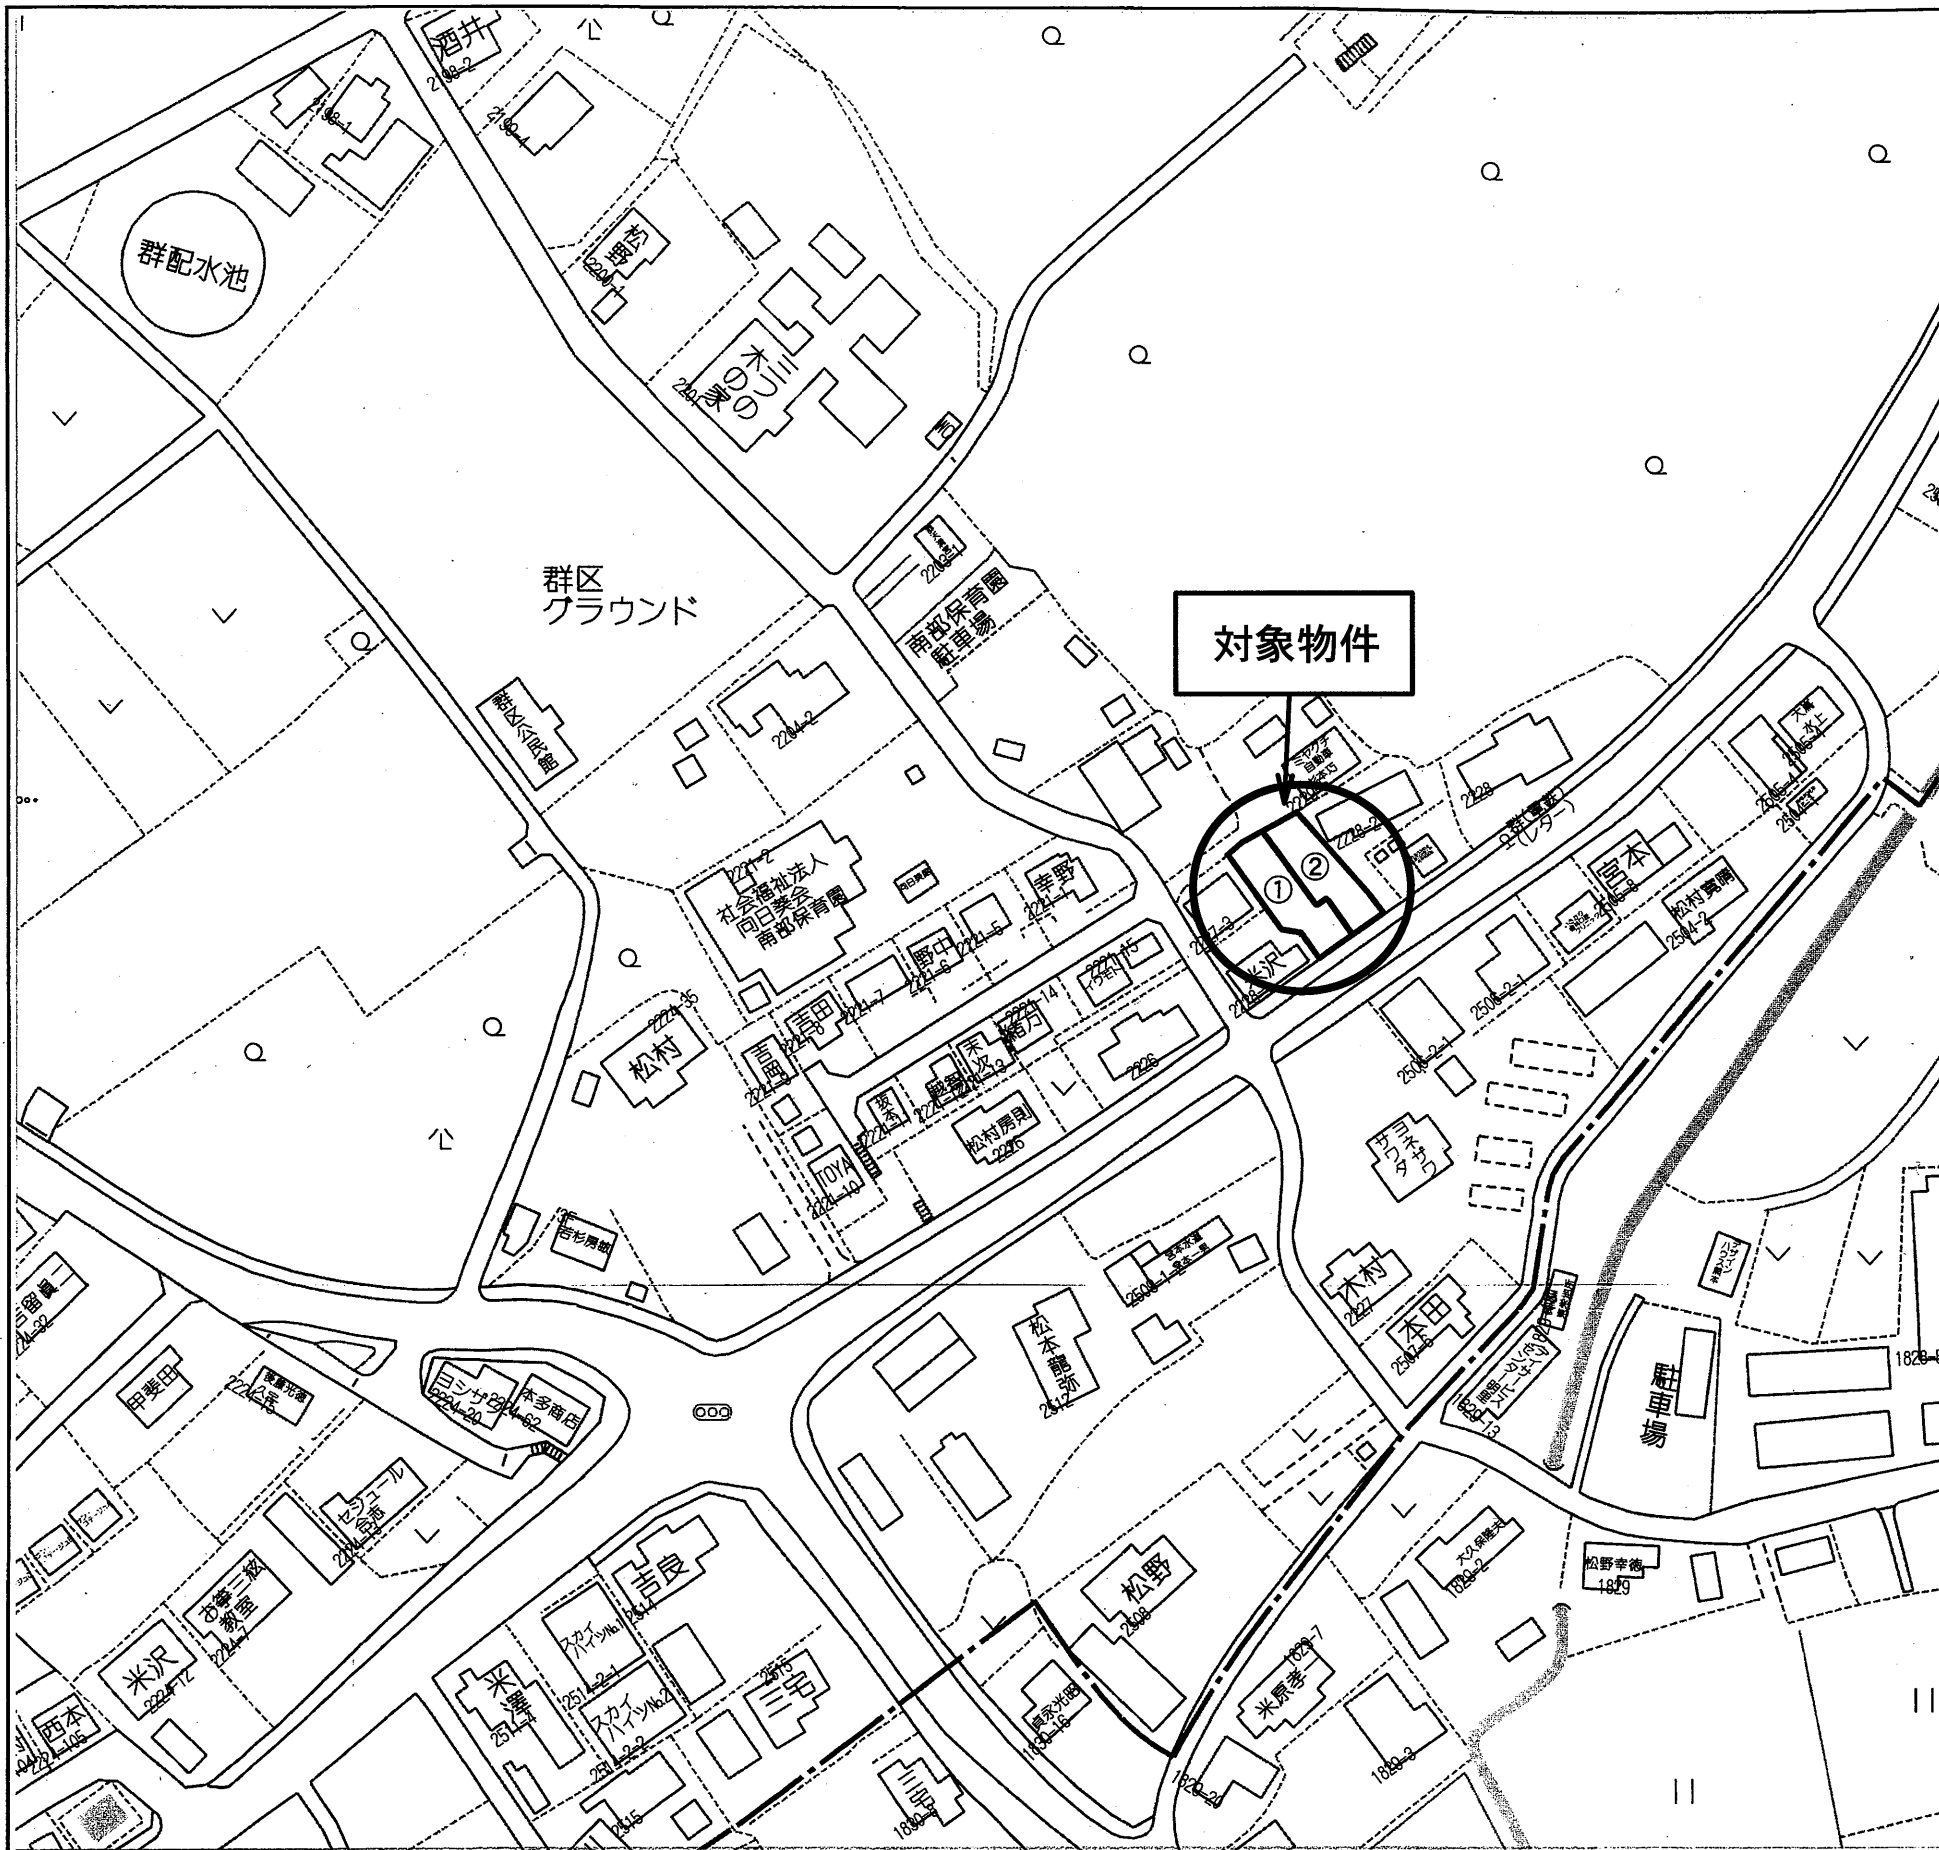

種 別	売地（全2区画）		建築条件なし
価 格	宅地① 1,100万円	3.3㎡ 単 価	
		143,697円	
所在地	合 志 市 豊 岡		
交 通	「群」バス停 徒歩約1分		
土 地 面 積	1. 公簿 ①295.89㎡(89.50坪)		
	2. 実測		
私道負担	無		
土地権利	所有権		
都市計画	市街化調整区域(集落内開発区域)		
地 目	宅地	用途地域	—
建ぺい率	70%	容積率	200%
他の法令制限			
接道状況	南東側 公道 幅員約13m		
設 備	上・下水道		
引渡条件	現況渡し		
現 況	更 地	引渡し	即 可
小学校	合志南小学校	中学校	合志中学校
備 考	※本物件北側は一部法面となります。		
	法面部分を除いた面積は以下のとおりです。		
	宅地① 253.09㎡(76.55坪) 1,100万円		

有限会社 クリエイト

熊本県知事(8)第3505号

TEL:096-385-7759 FAX:096-387-3117

〒862-0925 熊本市東区保田窪本町4番32号

E-mail:info@create-toho.com

取引態様	媒 介	手数料	
情報公開日		物件番号	

地番	2227-1、2227-12乃至2227-14
土地の所在	合志市豊岡字下屋敷

地積測量図


求積表

地番		① 2227-1				
測点名	境界標種	X座標	Y座標	X _{n+1} -X _{n-1}	Y (X _{n+1} -X _{n-1})	
197	新・普・金属標	-13894.480	-20937.858	-8.285	173470.153530	
174	既・普・金属標	-13895.584	-20939.397	-2.369	49605.431493	
175	新・普・金属標	-13896.849	-20941.172	-2.961	62006.810292	
176	新・普・金属標	-13898.545	-20943.549	-2.307	48316.767543	
191	新・普・金属標	-13899.156	-20944.423	0.898	-18808.091854	
J20	新・普・金属標	-13897.647	-20945.353	7.238	-151602.465014	
J21	新・普・金属標	-13891.918	-20949.934	4.521	-94714.651614	
180	既・普・金属標	-13893.126	-20958.246	10.671	-223645.443066	
226	座標管理	-13881.247	-20965.350	14.185	-297393.489750	
227	座標管理	-13878.941	-20960.338	4.732	-99184.319416	
228	座標管理	-13876.515	-20954.625	-10.430	218556.738750	
HL28	新・普・金属標	-13889.371	-20946.399	-10.784	225885.966816	
HL29	新・普・金属標	-13887.299	-20943.510	-5.109	107000.392590	
倍面積					-506.199700	
面積					253.0998500	
地積					253.09 m ²	

地番		② 2227-12				
測点名	境界標種	X座標	Y座標	X _{n+1} -X _{n-1}	Y (X _{n+1} -X _{n-1})	
173	新・普・金属標	-13889.679	-20931.167	-6.029	126194.005843	
197	新・普・金属標	-13894.480	-20937.858	2.380	-49832.102040	
HL29	新・普・金属標	-13887.299	-20943.510	5.109	-107000.392590	
HL28	新・普・金属標	-13889.371	-20946.399	10.784	-225885.966816	
228	座標管理	-13876.515	-20954.625	17.502	-366747.846750	
314	座標管理	-13871.869	-20943.970	0.195	-4084.074150	
303	新・普・金属標	-13876.320	-20941.114	-12.608	264025.565312	
186	新・普・金属標	-13884.477	-20935.443	-8.805	184336.575615	
187	新・普・金属標	-13885.125	-20935.038	-1.874	39232.261212	
188	新・普・金属標	-13886.351	-20934.283	-3.326	69627.425258	
189	新・普・金属標	-13888.451	-20932.315	-3.328	69662.744320	
倍面積					-471.804786	
面積					235.9023930	
地積					235.90 m ²	

地番		③ 2227-13				
測点名	境界標種	X座標	Y座標	X _{n+1} -X _{n-1}	Y (X _{n+1} -X _{n-1})	
228	座標管理	-13876.515	-20954.625	-5.367	112463.472375	
227	座標管理	-13878.941	-20960.338	-4.732	99184.319416	
226	座標管理	-13881.247	-20965.350	0.796	-16688.418600	
181	既・普・金属標	-13878.145	-20967.205	5.792	-121442.051360	
182	新・普・木杭	-13875.455	-20962.176	3.592	-75296.136192	
183	既・普・コン杭	-13874.553	-20958.775	1.881	-39423.455775	
304	座標管理	-13873.574	-20956.508	-1.962	41116.668696	
倍面積					-85.601440	
面積					42.8007200	
地積					42.80 m ²	

※コン杭・・・コンクリート杭

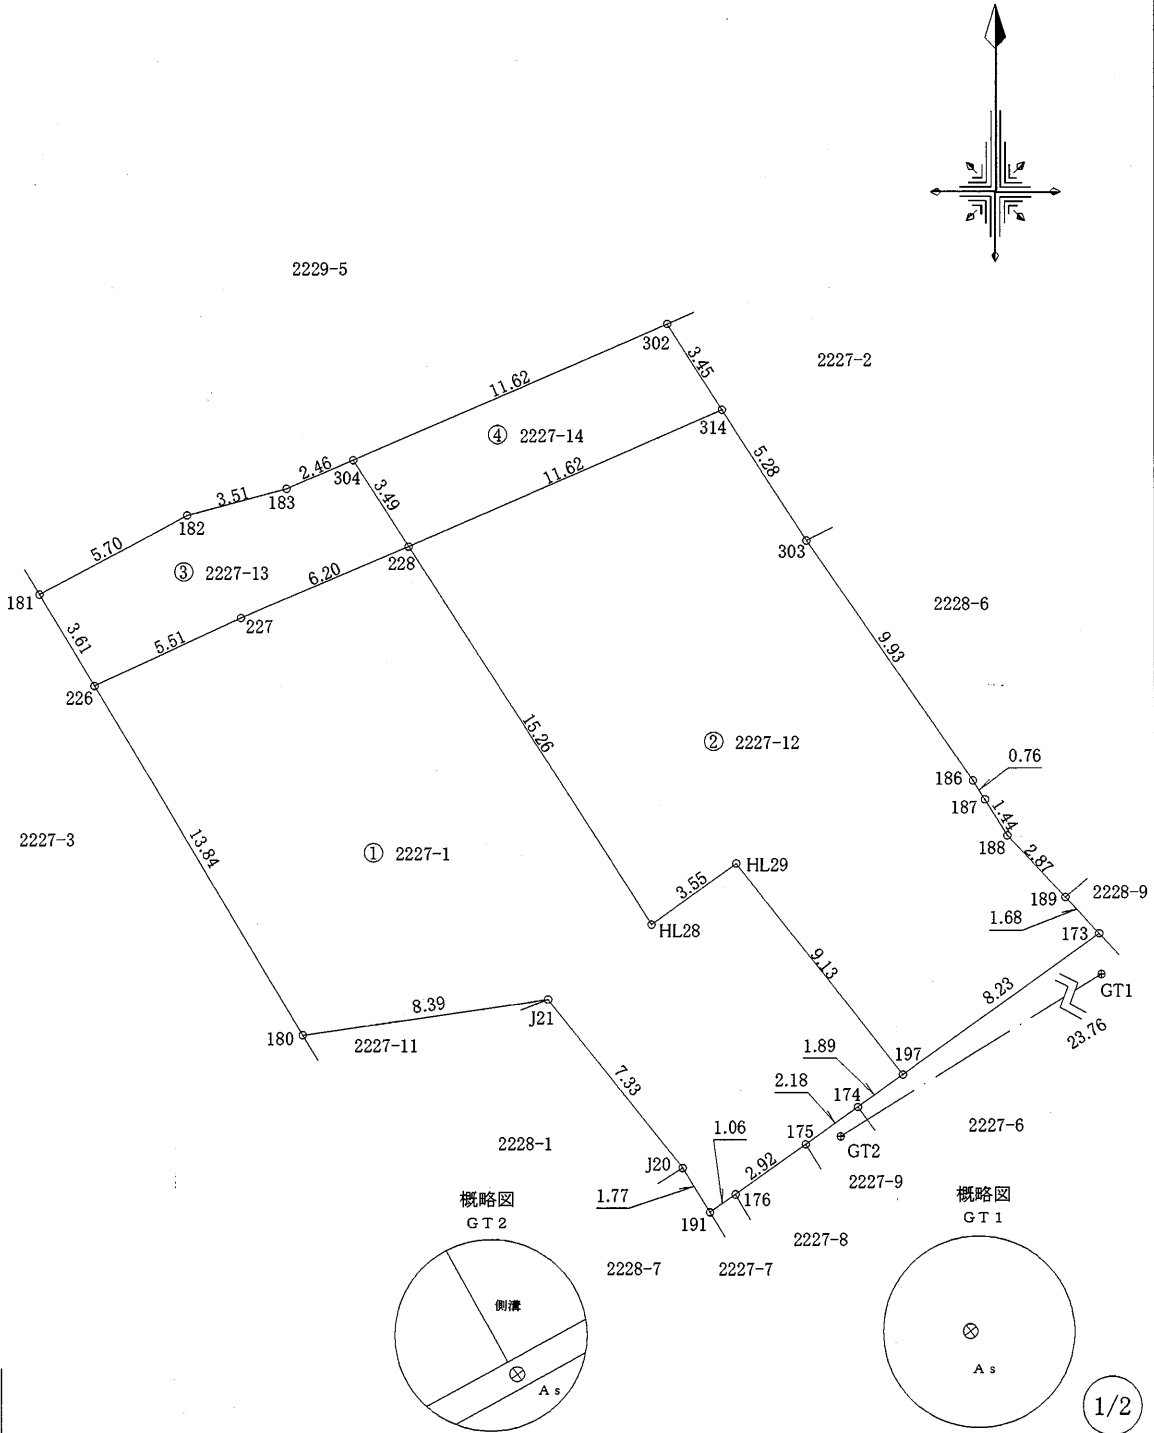

作製者	熊本市東区保田窪本町4番32号 土地家屋調査士 原本尚泰 (令和6年3月4日測量) (令和6年3月5日作製)	申請人	株式会社ルミナスホーム 代表取締役 原本栄興	1/250
-----	---	-----	------------------------	-------

地 番	2227-1、2227-12乃至2227-14
-----	-------------------------

地 積 測 量 図

土地の所在	合志市豊岡字下屋敷
-------	-----------

地 番		④ 2227-14			
測点名	境界標種	X 座 標	Y 座 標	X _{n+1} -X _{n-1}	Y (X _{n+1} -X _{n-1})
228	座 標 管 理	-13876.515	-20954.625	-1.705	35727.635625
304	座 標 管 理	-13873.574	-20956.508	7.552	-158263.548416
302	新・管・金 属 釘	-13868.963	-20945.835	1.705	-35712.648675
314	座 標 管 理	-13871.869	-20943.970	-7.552	158168.861440
倍 面 積		-79.700026			
面 積		39.8500130			
地 積		39.85 m ²			

本測量に使用した与点一覧

任意座標

点 名	杭 種	X座標	Y座標	備 考
GT1	金属釘	-13884.050	-20919.784	
GT2	金属鉄	-13896.580	-20939.978	

近 傍 電 子 基 準 点			
点 名	基 準 点 コ ー ド	座 標	
鹿 本	EL04930451903	X	1280.419
		Y	-23487.269
熊 本	EL04930261102	X	-17484.829
		Y	-22017.093
長 陽	EL04930274901	X	-14333.809
		Y	-354.644


測量方法：VRS-RTK
観測日：令和5年3月22日
データ配信：(株)ジェノバ

作製者	熊本市東区保田窪本町4番32号		申請人	株式会社ルミナスホーム 代表取締役 原本栄興	
	土地家屋調査士 原本 尚 泰				

(令和6年3月4日測量)
(令和6年3月5日作製)

変更後

土地利 用 計 画 表			
名 称	面積(㎡)	比率(%)	備 考
開発区域	488.99	100.00	最低面積235.90㎡ 平均面積244.50㎡

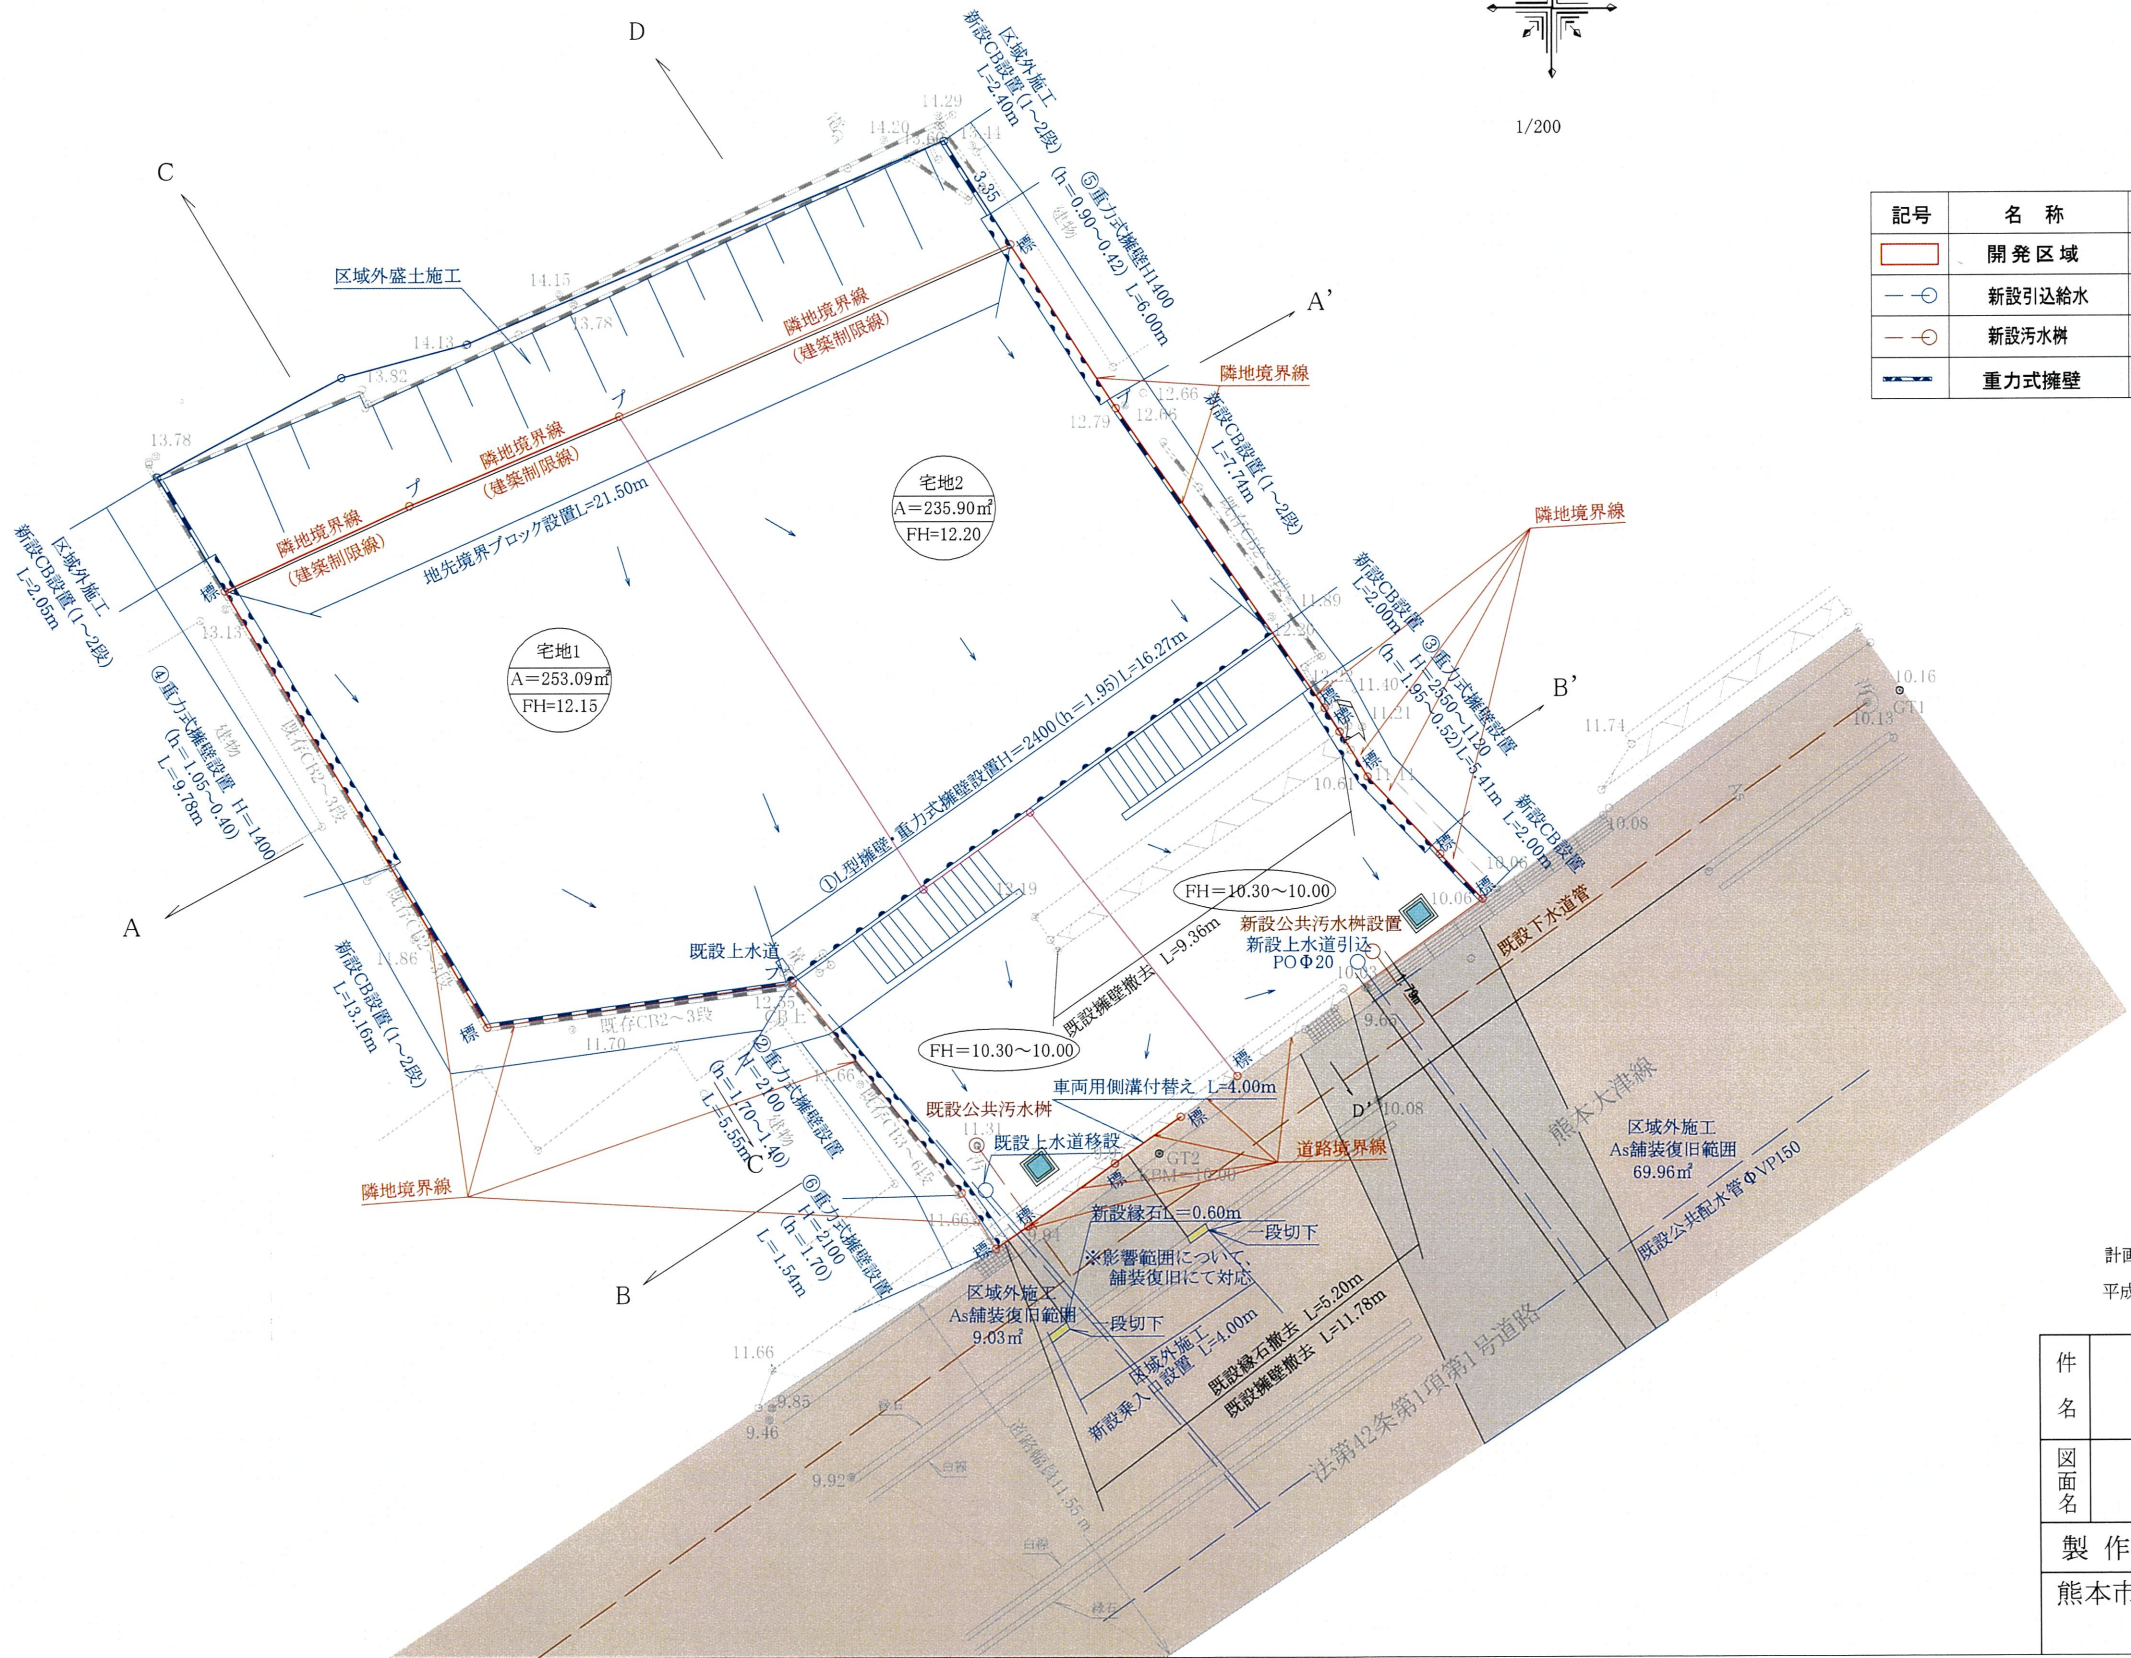

凡 例

記号	名 称	摘要	記号	名 称	摘要
[Red Outline]	開 発 区 域		[Blue Square]	雨水浸透柵(φ 600)	
[Blue Line with Circle]	新設引込給水		[Blue Line]	新設CB	
[Red Line with Circle]	新設汚水柵		[Blue Line with T]	L型擁壁	
[Blue Line with T]	重力式擁壁				

計画使用水見込量・・・1か月あたり28.5㎡(世帯5人)×12か月＝342㎡
平成18年1月31日登記の地積測量図により境界確定済み

出来形図

件 名	合志市豊岡字下屋敷		図 面 番 号	
図 面 名	計 画 平 面 図		縮 尺	1/200
製 作 年 月 日		令和6年 3月		
熊本市東区保田窪本町4番32号 行政書士 原本事務所				